


Name	New / Exist	Sta. / Offset	Type	Frame
CB 11.1	NEW	14+67.7 / 21R	3-H	R-3067

Name	New / Exist	Sta. / Offset	Type	Frame
STM OUT 1	EXIST	10+80 / 390L	SEE DETAIL	SEE DETAIL
LR28-P8	NEW	11+82.1 / 242L	1-J	R-1550
LR28-P9	NEW	12+08.2 / 126L	1-J	R-1550
LR28-P10.1	NEW	13+13.8 / 52R	1-J	R-1550
LR28-P10	NEW	13+14.5 / 15L	1-J	R-1550
LR28-11	NEW	14+67.7 / 21L	4-H	R-3067
LR29-P11	NEW	18+99.9 / 52R	1-J	R-1550
LR29-1	NEW	19+00 / 27L	7-J	R-1550
STM OUT 2	NEW	19+55.7 / 263L	SEE DETAIL	SEE DETAIL

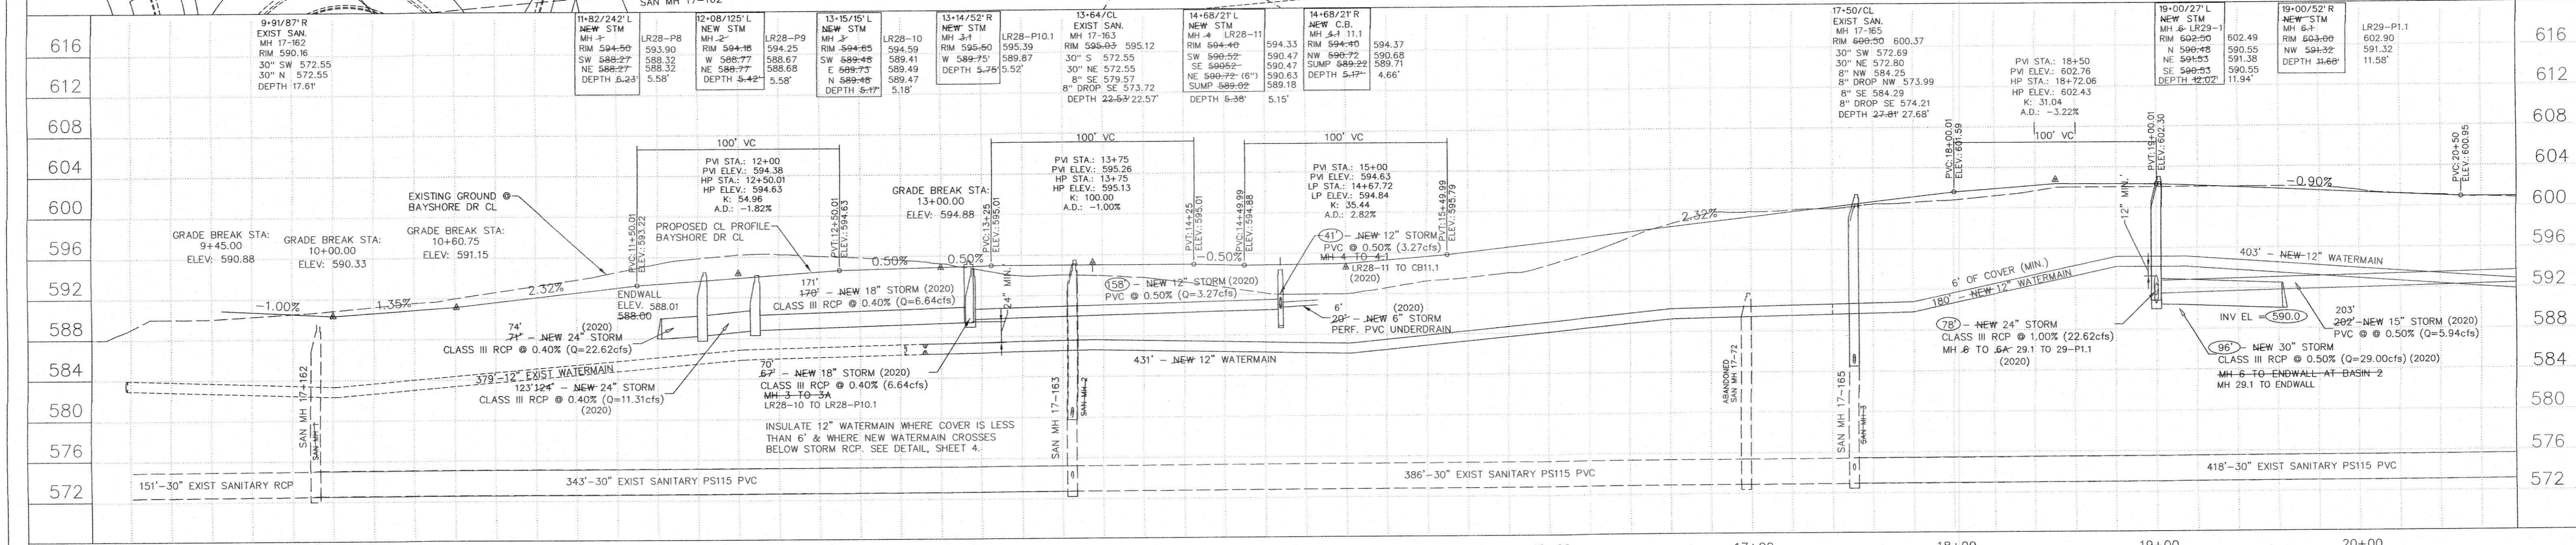

STATION	9+00	10+00	11+00	12+00	13+00	14+00	15+00	16+00	17+00	18+00	19+00	20+00	
PROPOSED FL ELEV.	589.91	590.18	590.45	590.72	591.18	591.64	700.20	

SMI CIVIL AND STRUCTURAL ENGINEERS
102 REVERE DRIVE
MANITOWOC, WISCONSIN 54220-3147
PHONE 920-5583 FAX 920-5584

PAVING, STORM & WATERMAIN
Manitowoc, WI

CLIENT: City Of Manitowoc
DATE: 10/3/2019
JOB NO.: 17349sp
CAD FILE: \\VALUE-BAY POINT DEVELOPMENT

STREET: BAYSHORE DR. - WALDO BLVD TO E. REED AVE.
STATION TO 2020 AS-BUILT 19-12-11 OF 1088